



Исполнительная схема площадки под РБУ с водопроводом

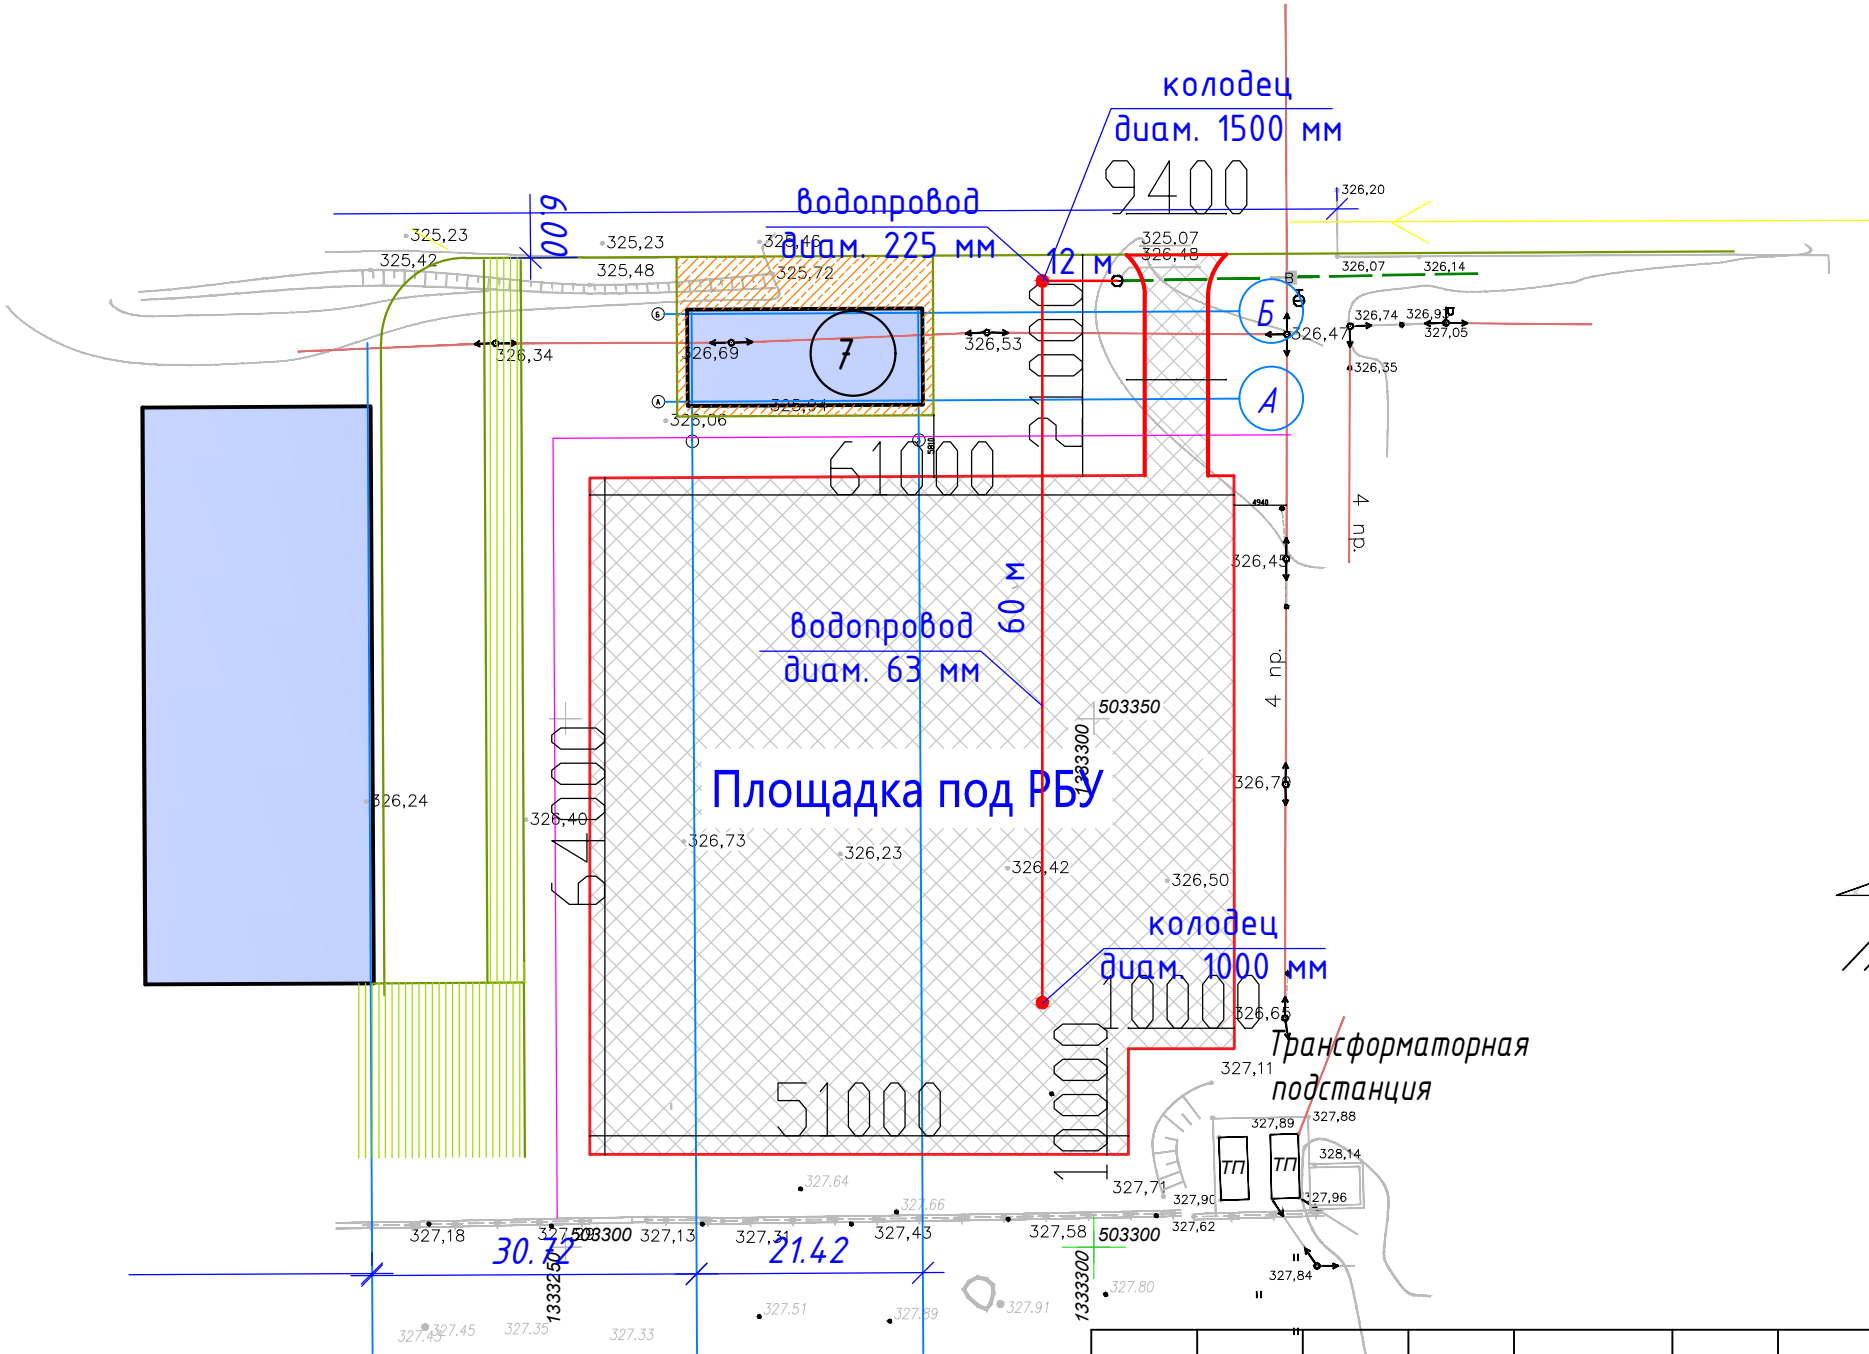

Тип покрытия площадки под РБУ

- ПГС фракцией 0-40 $t=10$ см $K_{упл}=0,95$
- Щебень фракцией 40-70 $t=30$ см $K_{упл}=0,95$
- Основание из глины $t=20$ см $K_{упл}=0,95$

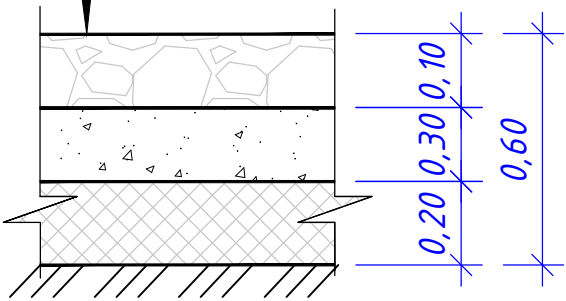

						Площадка под РБУ			
Изм.	Кол.уч.	Лист	№ док	Подп.	Дата				
Исполнит.	Жданов				02.22		Стадия	Лист	Листов
							ИД	1	
						Исполнительная схема площадки под РБУ			